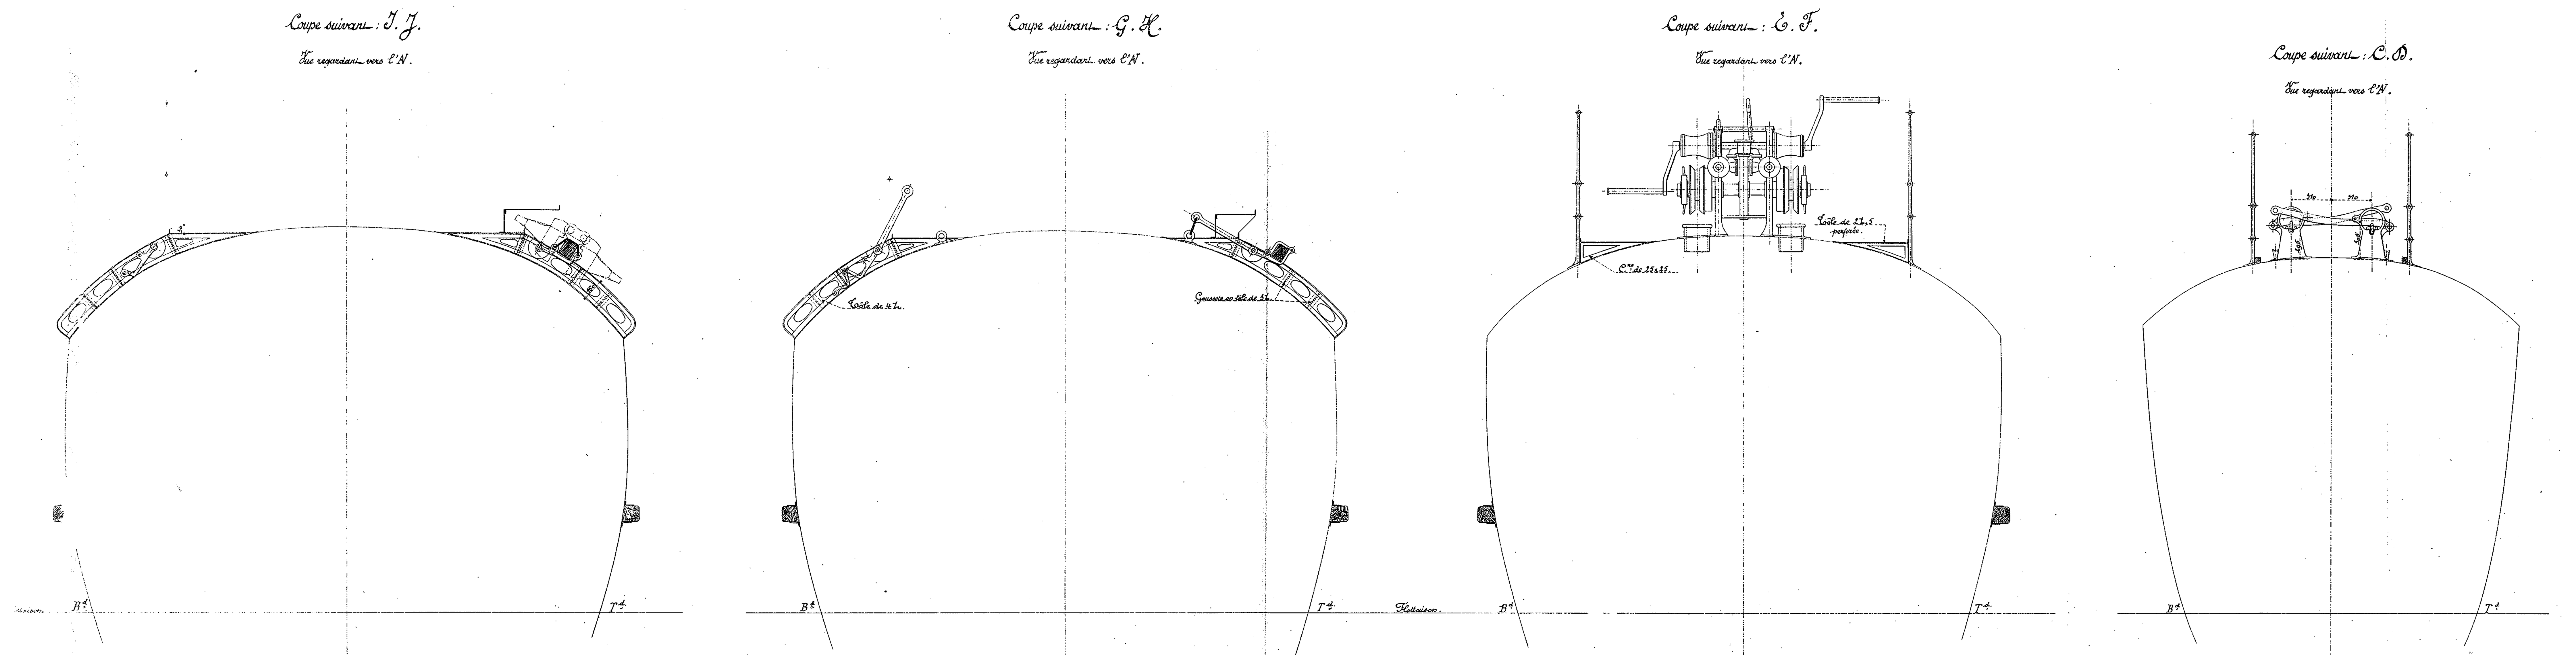

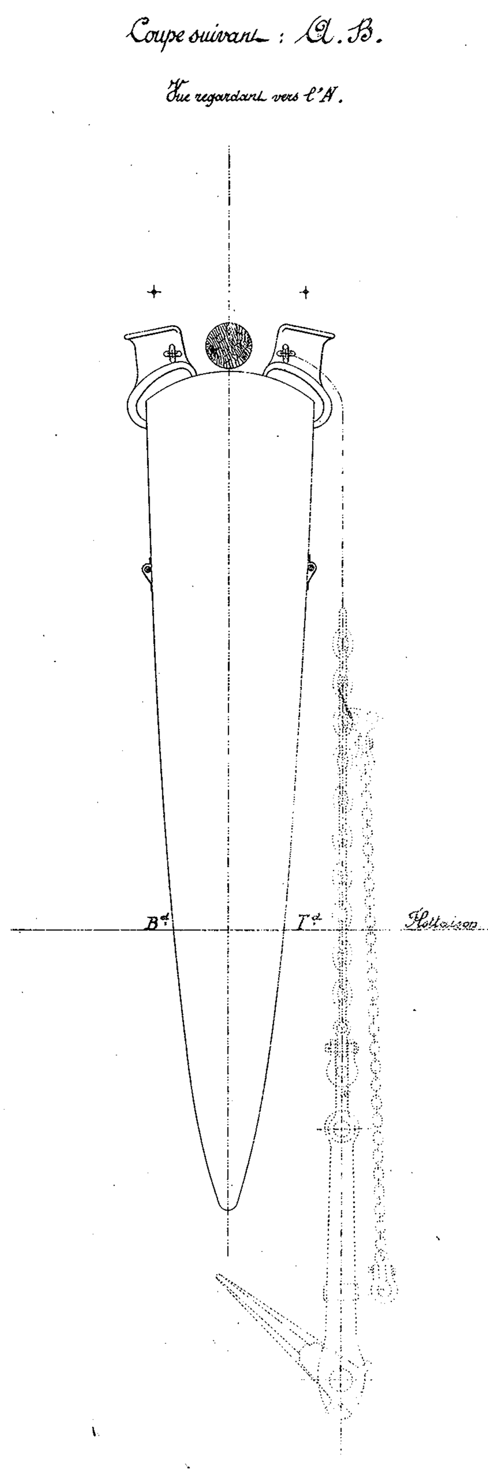

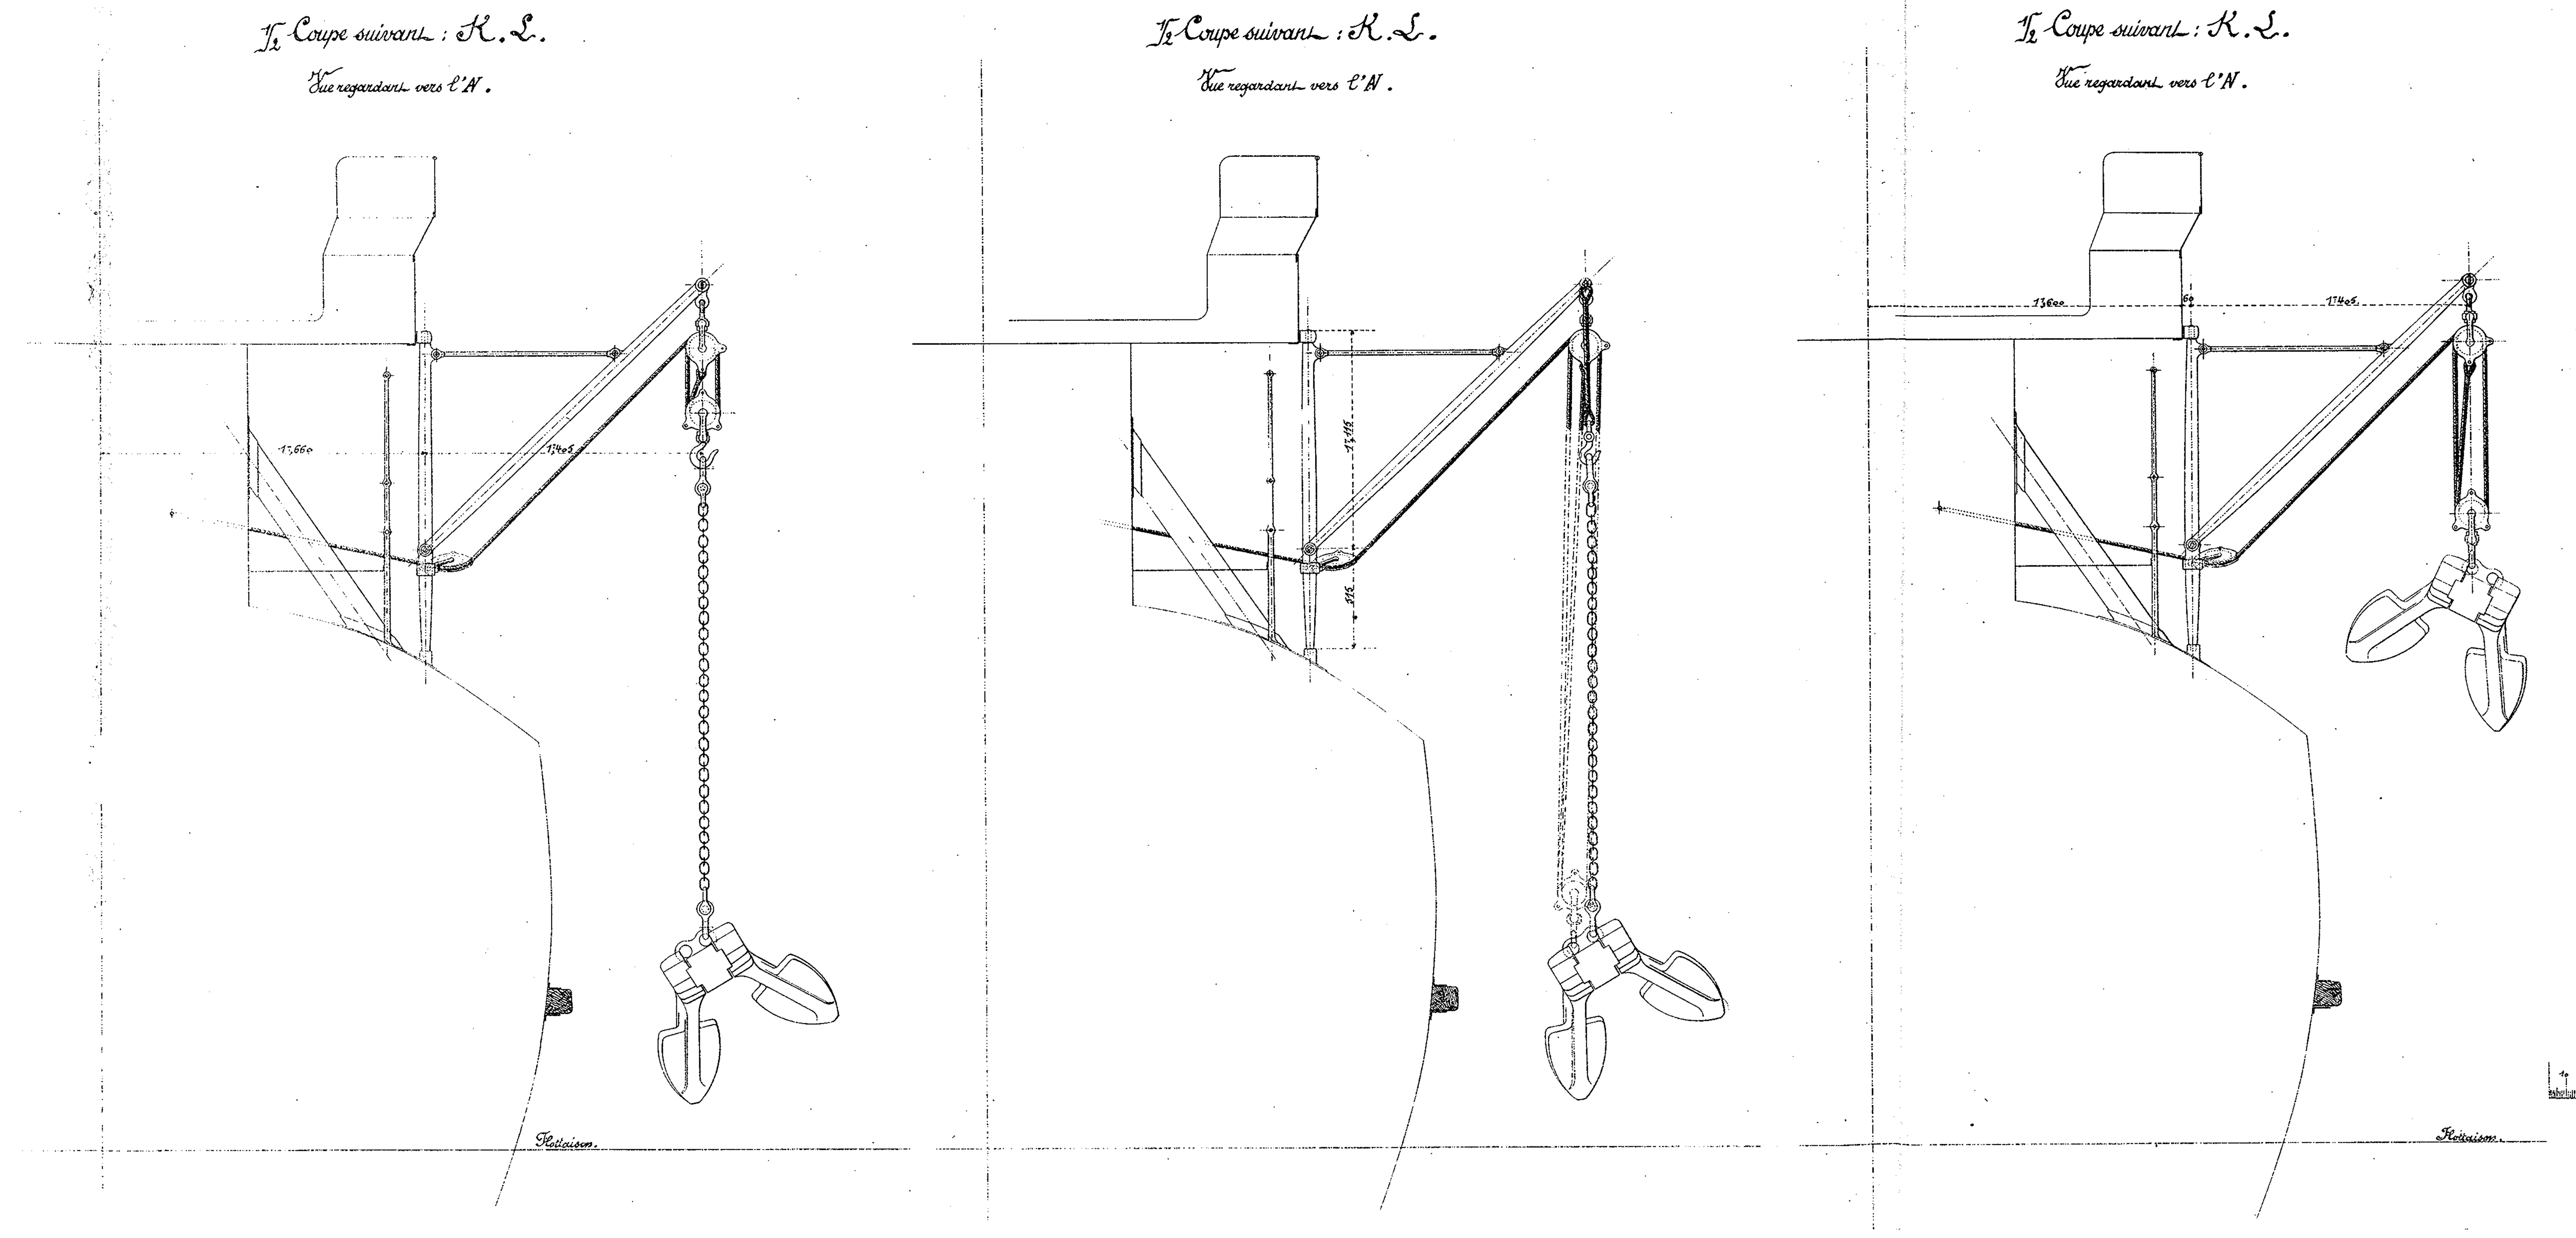

CONTRE-TORPILLEURS D'ESCADRE

ARQUEBUSE & ARBALÈTE

CONSTRUITS SUR LES PLANS PRIMITIFS DE M.M. A. NORMAND & Cie.

Mouillage des Ancres.

Coupes transversales – 2 Feuilles – 2ème Feuille.

Échelle au 1/20ème

Havre ; le 20 Mars 1905.

P. Pon Augustin Normand & Cie,

F. Normand

Certifié conforme à l'exécution ;

Havre ; le 23 Mars 1905.

L'Ingénieur en Chef de la Marine ;
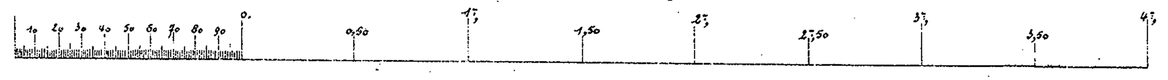
Échelle de 0,050 pour 1 Mètre.